


Formulář

Stavba: xxxxxxxxxxxxxxxxxxxxxxxx	UV 2
----------------------------------	------

Lokalizace: xxxxxxxxxxxxxxxxxxxx	č.p.: xxxx	č.o.: xxxxx
----------------------------------	------------	-------------

Technické údaje		novostavba	oprava	havarie
Profil přípojky:	DN 150	DN 200	*)	
Sifon:	integrováný	vystavěný	*)	
Materiál:	kamenina	plast	*)	
vyrovnávací prstenec:	ano	ne	*)	
Revizní šachta:	ano	ne	*)	
půdorysná délka přípojky:	celková délka přípojky:			
Umístění UV:	obrubníková	v zálivu	u obrubníku	*)
Kolena: 11° -...../.....ks 30° -...../.....ks 45° -...../.....ks 60° -.....1.....ks 90° -.....1.....ks				

Nákres skutečného provedení

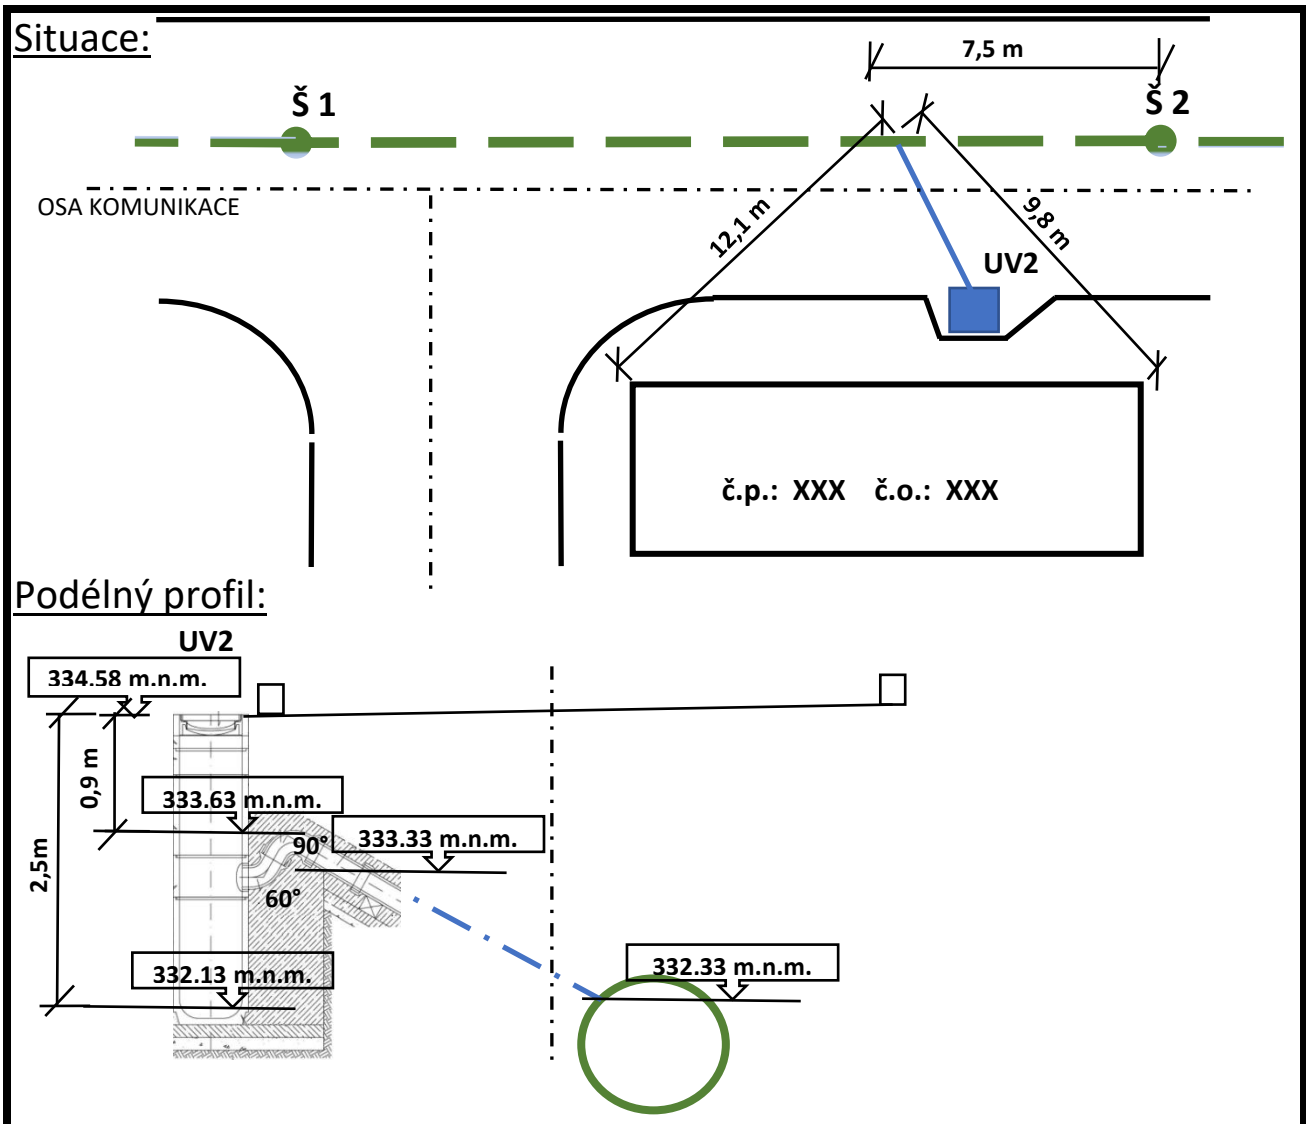

*) Správný údaj označte - zakroužkujte

Za správnost provedení a zakreslení odpovídá:

_____ datum, jméno, podpis, razítko firmy

Kontrola UV/žlabu před zásypem za Brněnské komunikace a.s.

_____ datum, jméno, podpis